


Planta baixa - pavto térreo
escala 1/100

NOTAS
1 - Projeto As Built, considerando as alterações no projeto original e considerando as adequações das salas de aula em salas de laboratório e administrativo.

OO	20/05/2019	GUILHERME P.	AS BUILT
Nº:	DATA	RESPONSÁVEL	DESCRIÇÃO DA REVISÃO:
FASE:			
ARQUITETÔNICO - AS BUILT			
OBSERVAÇÕES			
CONFERIR MEDIDAS NA OBRA			
PROPRIETÁRIO: UNIVERSIDADE FEDERAL DOS VALES DO JEQUITINHONHA E MUCURI CNPJ: 16.888.315/0001-57			
TÍTULO LEVANTAMENTO - AS BUILT			
AUTOR PROJETO ARQUITETÔNICO / RT: FÁBIO ELDER DOS SANTOS CREA - 104911-D			
AS BUILT: GUILHERME PETRONE S. DE OLIVEIRA CREA - 146789-D MG			
VERSÃO:	DATA:	ESCALA:	FOLHA:
OO	20/05/2019	ESCALA NO PROJETO	01/03
ARQUIVO: AS BUILT SALAS DE AULA			



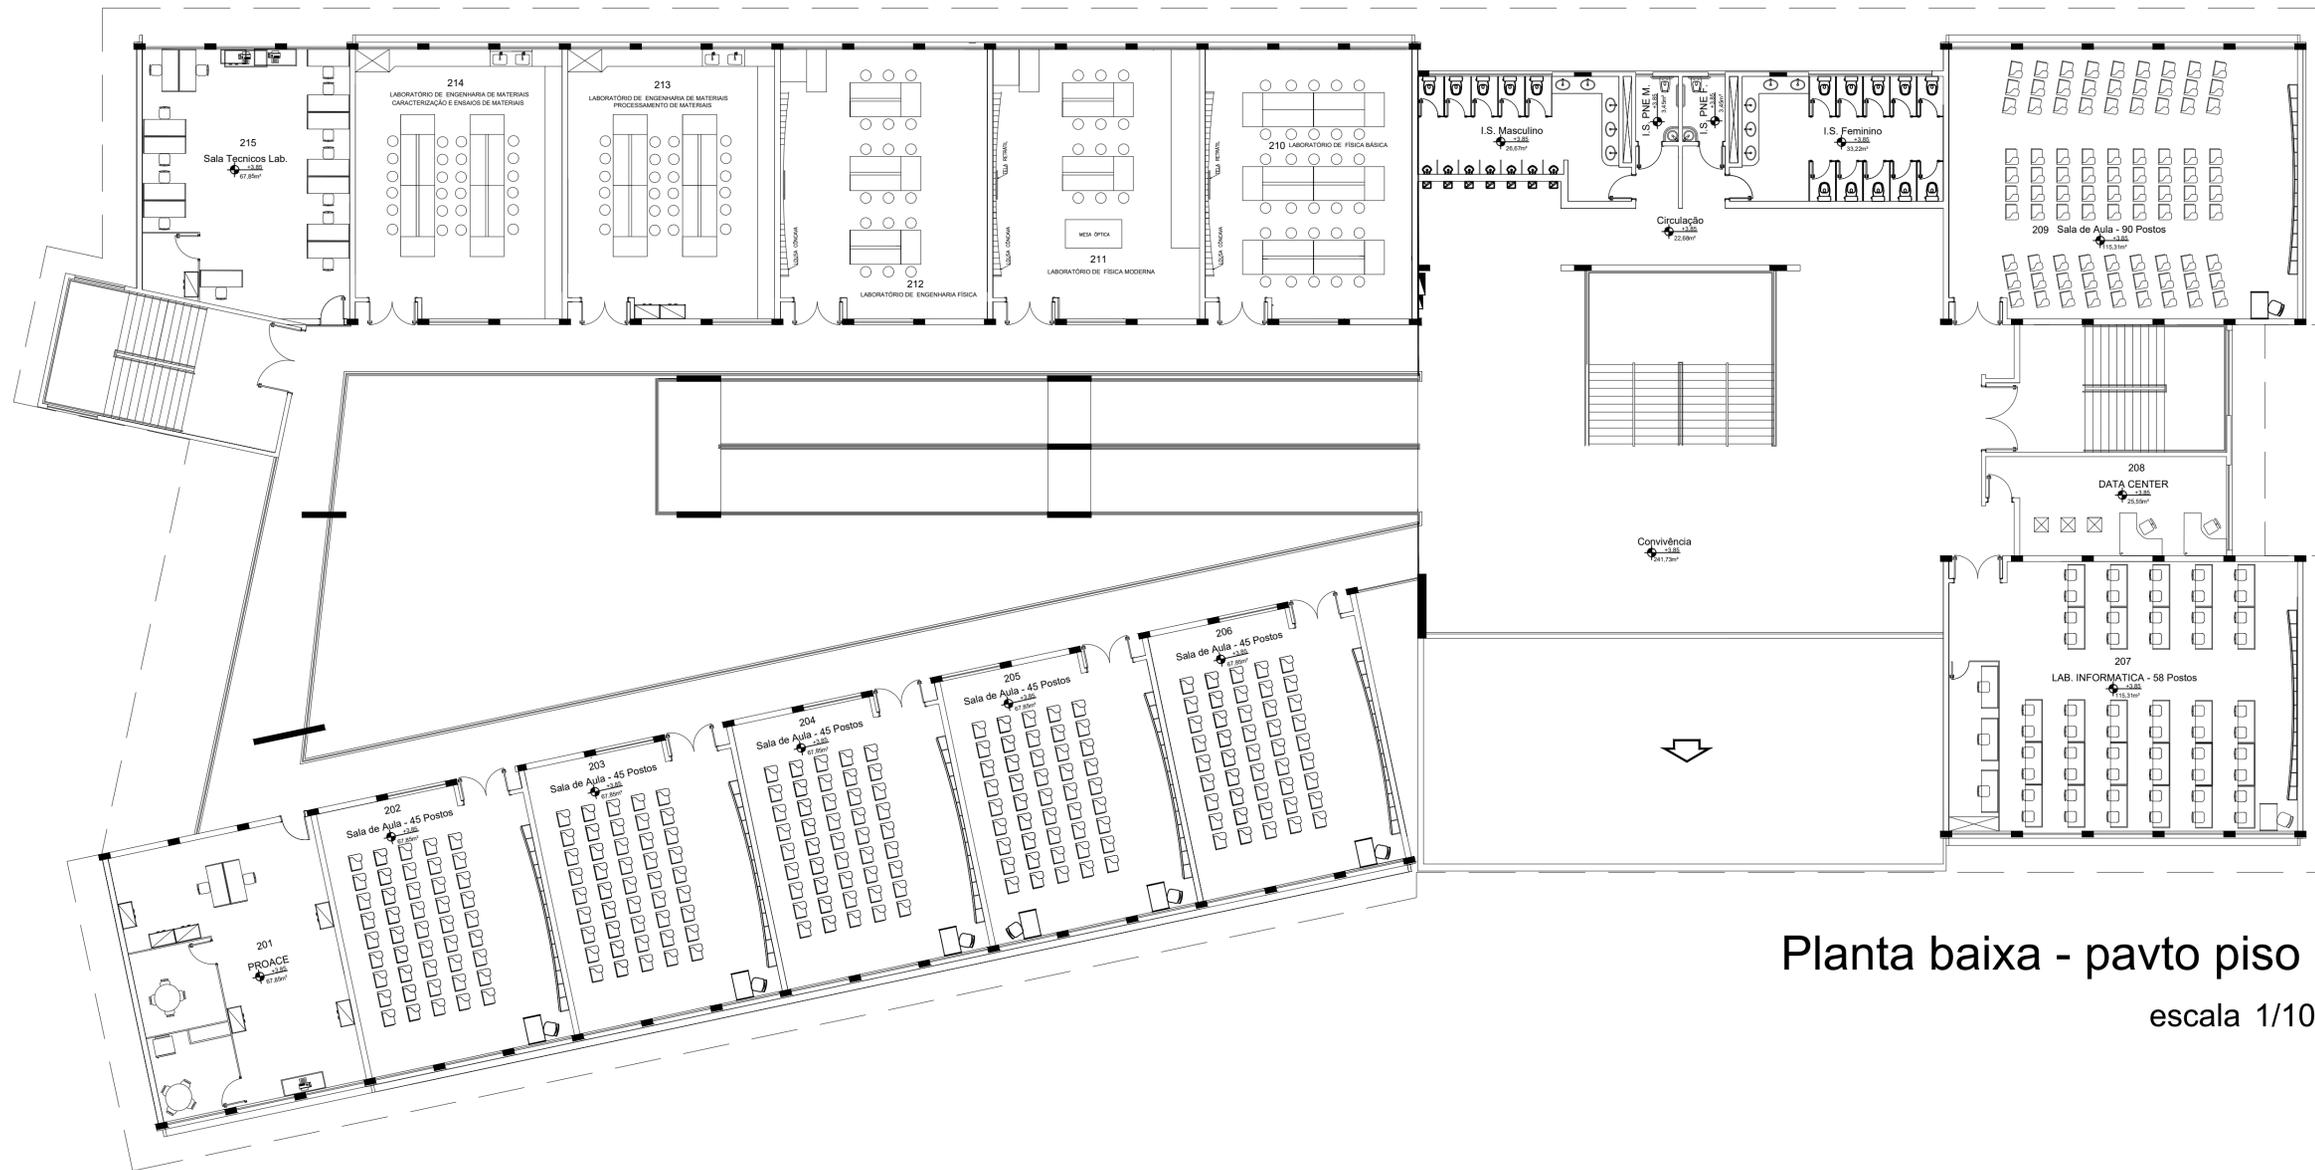


Planta baixa - pavto piso 1

escala 1/100

NOTAS


OO	20/05/2019	GUILHERME P.	AS BUILT
Nº:	DATA	RESPONSÁVEL	DESCRIÇÃO DA REVISÃO:
FASE:			
ARQUITETÔNICO - AS BUILT			
OBSERVAÇÕES			
CONFERIR MEDIDAS NA OBRA			
PROPRIETÁRIO: UNIVERSIDADE FEDERAL DOS VALES DO JEQUITINHONHA E MUCURI CNPJ: 16.888.315/0001-57			
TÍTULO			
LEVANTAMENTO - AS BUILT			
AUTOR PROJETO ARQUITETÔNICO / RT:			
FÁBIO ELDER DOS SANTOS CREA - 104911-D			
AS BUILT:			
GUILHERME PETRONE S. DE OLIVEIRA CREA - 146789-D MG			
VERSÃO:	DATA:	ESCALA:	FOLHA:
OO	20/05/2019	ESCALA NO PROJETO	02/03
ARQUIVO: AS BUILT SALAS DE AULA			

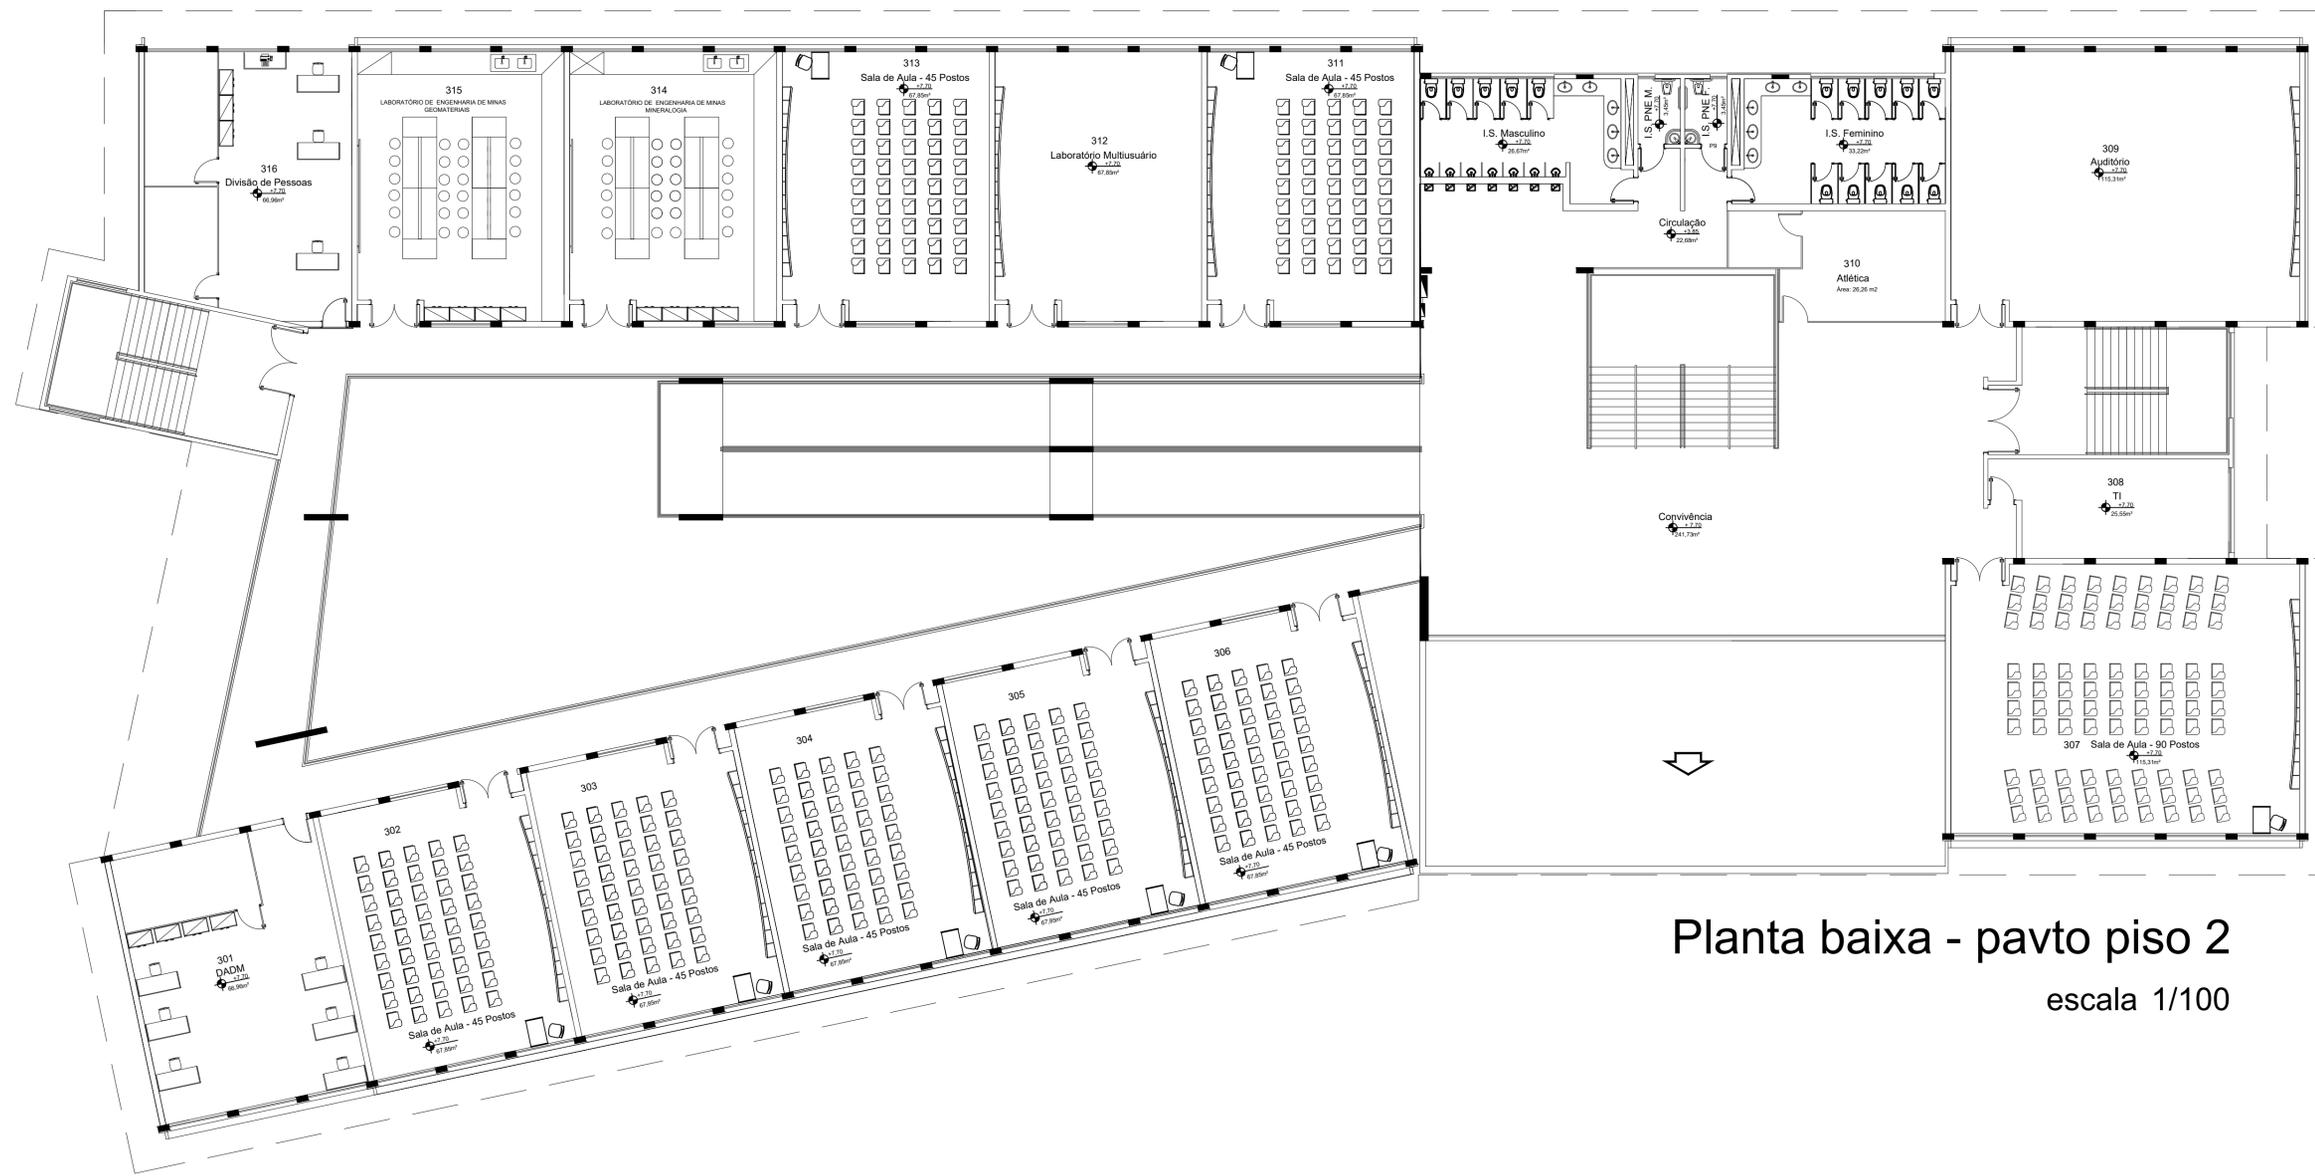

Planta baixa - pavto piso 2
escala 1/100

NOTAS
1 - Projeto As Built, considerando as alterações no projeto original e considerando as adequações dos salos de aula em salas de laboratório e administrativas.

OO	20/05/2019	GUILHERME P.	AS BUILT
Nº:	DATA	RESPONSÁVEL	DESCRIÇÃO DA REVISÃO:
FASE:			
ARQUITETÔNICO - AS BUILT			
OBSERVAÇÕES			
CONFERIR MEDIDAS NA OBRA			
UFVJM - CAMPUS DE JANAÚBA PAVILHÃO DE SALAS DE AULA - 2º PAVIMENTO CAMPUS JANAÚBA			
PROPRIETÁRIO:	UNIVERSIDADE FEDERAL DOS VALES DO JEQUITINHONHA E MUCURI	CNPJ	16.888.315/0001-57
TÍTULO			
LEVANTAMENTO - AS BUILT			
AUTOR PROJETO ARQUITETÔNICO / RT:			
FÁBIO ELDER DOS SANTOS CREA - 104911-D			
AS BUILT:	GUILHERME PETRONE S. DE OLIVEIRA CREA - 146789-D MG		
VERSÃO:	DATA:	ESCALA:	FOLHA:
OO	20/05/2019	ESCALA NO PROJETO	03/03
ARQUIVO: AS BUILT SALAS DE AULA			

